

Verkehrsprojekt Deutsche Einheit Schiene Nr. 8

Ausbaustrasse Nürnberg - Ebersfeld

PFA 21 Altendorf - Hirschaid - Strullendorf
 Bestand Str. 5900, km 46,000 - km 56,165

Planänderung nach § 73 Abs. 8 VwVfG


ersetzt die 1. Auslegung des Planfeststellungsverfahrens

geändert:
 DB Netz AG
 Regionalbereich Südost (LNGW(S))

Alfons Planter
 Nürnberg, den 02.11.2018

c		
b		
a	Tekstur: Anpassung BW-Nr. 255	02.11.2018
Index	Art der Änderung	Datum

Für die Änderung: DB Engineering & Consulting GmbH Region Süd Planung München Richelstraße 3 80634 München Ort, München, 02.11.2018 Datum, Unterschrift	Planverfasser: Ingenieurgesellschaft Planung ABS Nürnberg-Ebersfeld PA21 Hyder Consulting GmbH Leonhard-Andri und Partner Beratende Ingenieure VBI AG Kiliansstraße 120 90482 Nürnberg Tel.: (030) 67 05 21-0 Fax: (030) 67 05 21-11 Ort, Berlin, 30.06.2014 Datum, Unterschrift	Anlagen-Nr.: 4 Auftrag-Nr.: DE000726 Datum Name 09/2018 W. Schlecht 09/2018 W. Schlecht 09/2018 F. Schlecht
Bauherr: DB Netz AG DB Station&Service AG DB Energie GmbH	Im Namen und für Rechnung des Bauherrn: DB ProjektBau GmbH Regionalbereich Südost Großprojekte VDE 8.1 Äußere Cramer-Klett-Straße 3 90489 Nürnberg Nürnberg, 08.02.14 Datum, Unterschrift	Plan-Nr.: 2a Planart: Planfeststellung Planzeichen: Blattgr.: 980x297 Einwirkungen (Lastmodelle): Höhen- und Koordinatensystem DHHN 12 DHDN im System der DB AG
Maßstab: 1:1000	Lageplan Abschnitt Altendorf-Hirschaid-Strullendorf km 46,577 - 47,289	
Projekt: VDE 8.1 ABS Nürnberg-Ebersfeld Strecke: 5900 Nürnberg Hbf - Bamberg / 5919 Ebersdorf - Leipzig - Neuwiederitzsch 5110 Strullendorf - Frensdorf		

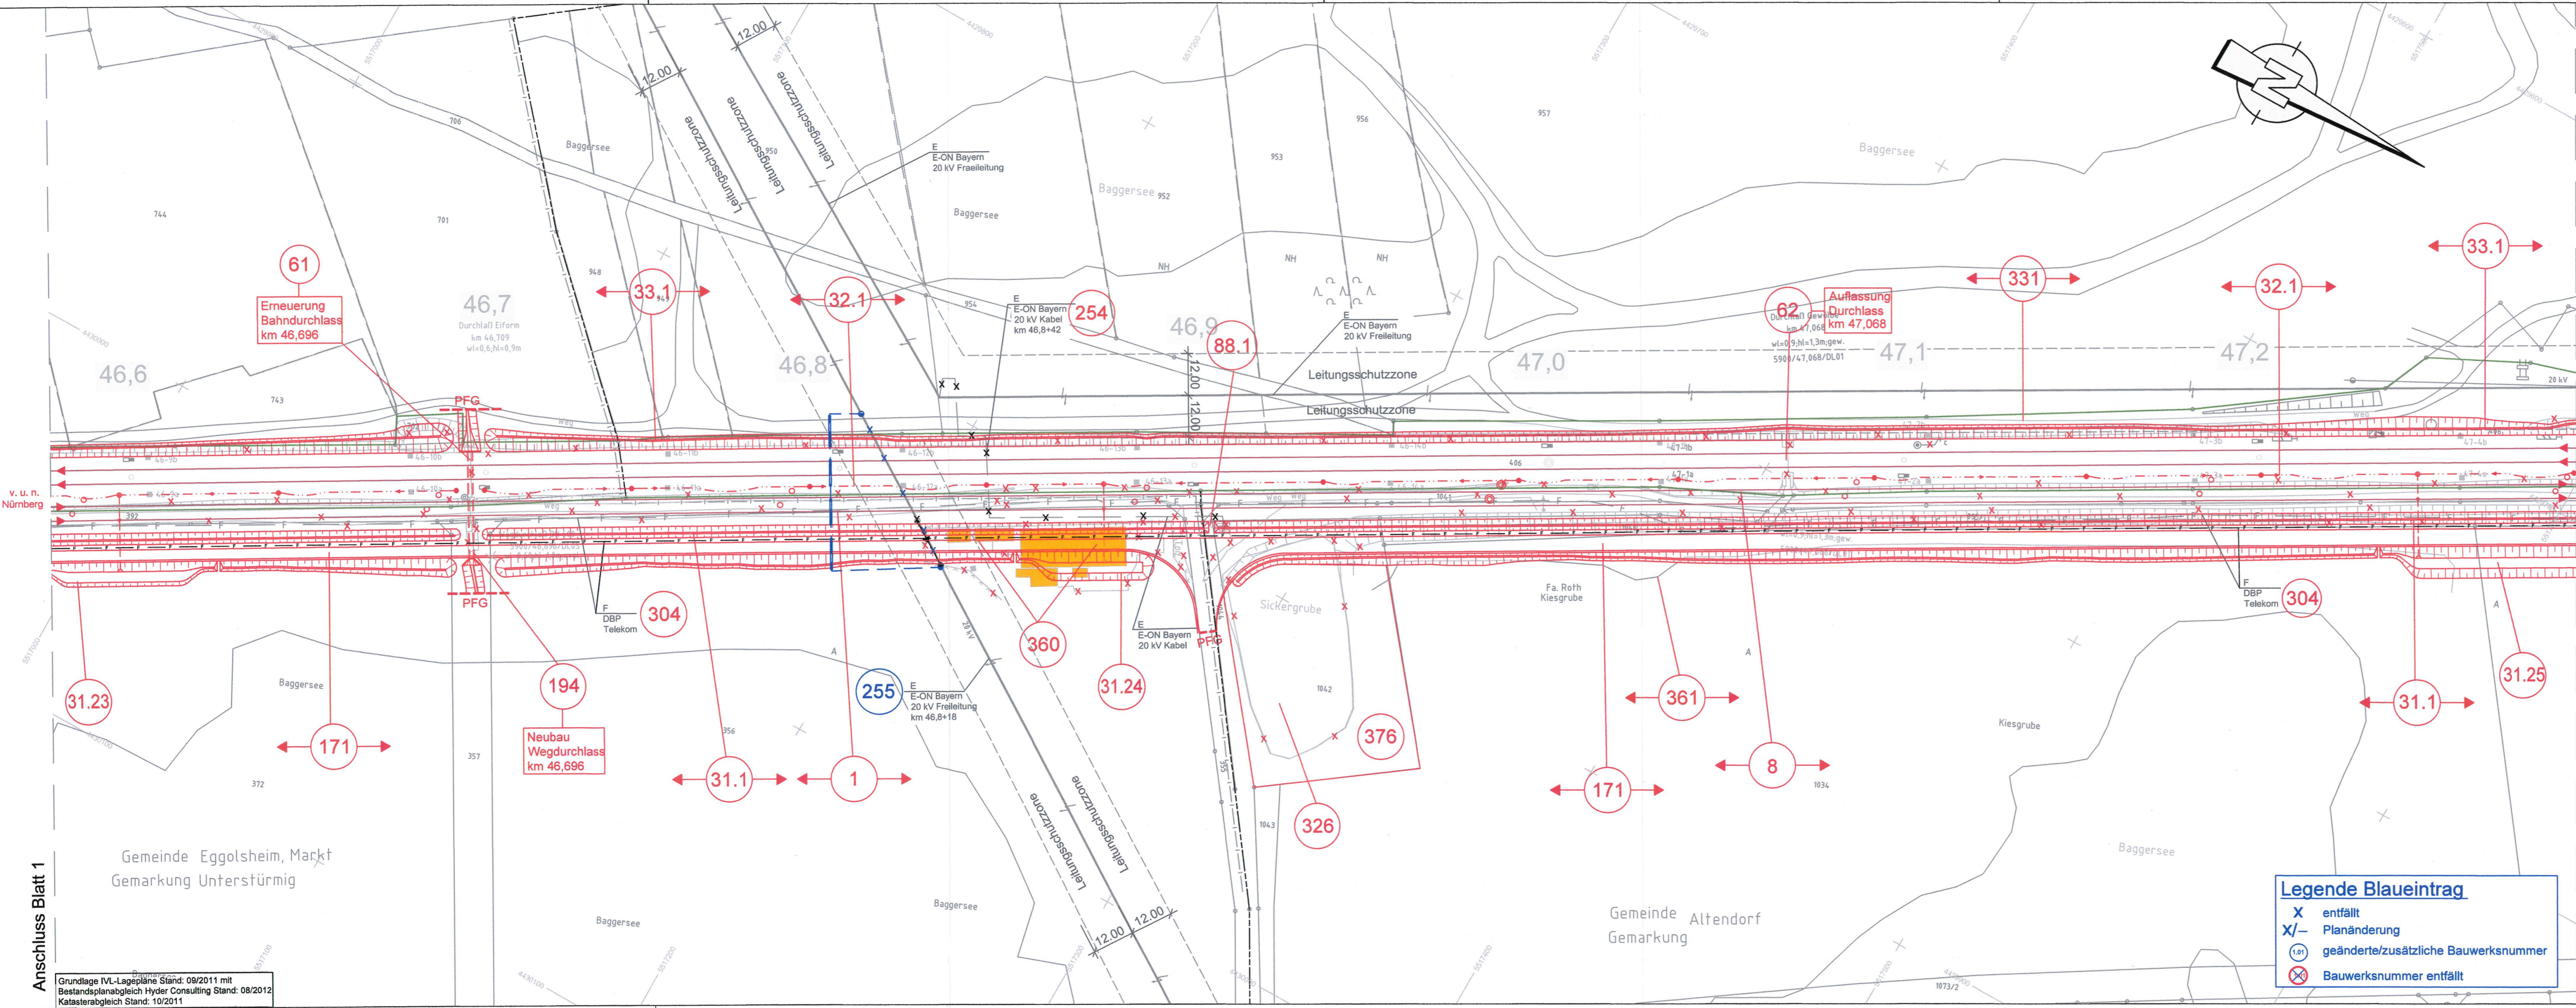

Legende Blau eintrag

- X entfällt
- X/- Planänderung
- (1.01) geänderte/zusätzliche Bauwerksnummer
- ⊗ Bauwerksnummer entfällt

Diese(n) Unterlagen(en) sind ohne vorherige Genehmigung des Erstellers nicht
 auszuleihen, zu kopieren, zu reproduzieren oder sonstwie für andere Bauvorhaben
 genutzt werden, als für das, das auf dem Plankopf/Breitfeld ausgewiesen ist.
 C:\LAD\01_Vault\Project\02_Projekt\München\PA-M00345A_VDE8.1_PAZAMS_Planung\04_GP_D_GP_04_VA_Lageplan.dwg / 1/2a
 11.12.2018 18:26 Schierch\W @2018

Grundlage IVL-Lagepläne Stand: 09/2011 mit
 Bestandsplanabgleich Hyder Consulting Stand: 08/2012
 Katasterabgleich Stand: 10/2011