

# Verkehrsprojekt Deutsche Einheit Schiene Nr. 8

## Ausbautrecke Nürnberg - Ebersfeld

PFA 21 Altendorf - Hirschaid - Strullendorf  
 Bestand Str. 5900, km 46,000 - km 56,165

Planänderung nach § 73 Abs. 8 VwVfG

ersetzt die 1. Auslegung des Planfeststellungsverfahrens

geändert:  
 DB Netz AG  
 Regionalbereich Südost (LNGV(S))


Nürnberg, den 02.11.2018

c		
b		
a	Tektur: Anpassung BW 266, 172 (Bereich Flurstück-Nr. 703), BW 13 (Lärmschutzwand km 48,960 östlich der Bahn), Korrektur BW 222 (Wasserleitung), Verlängerung LSW (BW-Nr. 11 und 12.2), Anp. LSW BW 13, Anpassung Bösching	02.11.2018
Index	Art der Änderung	Datum

<b>Für die Änderung:</b> DB Engineering & Consulting GmbH Region Süd Planung München Richeistraße 3 80634 München	<b>Planverfasser:</b> Ingenieurgesellschaft Planung ABS Nürnberg-Ebersfeld PA21 Hyder Consulting GmbH Leonhardt, André und Partner Beratende Ingenieure VBI AG Kilianstraße 120 10255 Berlin Tel: (030) 67 05 21-0 Fax: (030) 67 05 21-11	<b>Anlagen-Nr.:</b> 4 <b>Auftrag-Nr.:</b> DE000726
<b>Ort:</b> München, 02.11.2018	<b>Ort:</b> Berlin, 30.06.2014 Datum, Unterschrift	<b>Datum</b> <b>Name</b> 09/2018    W. Schlecht 09/2018    W. Schlecht 09/2018    F. Schlecht

<b>Bauherr:</b> DB Netz AG DB Station&Service AG DB Energie GmbH	<b>Im Namen und für Rechnung des Bauherrn:</b> DB ProjektBau GmbH Regionalbereich Südost Großprojekte VDE 8.1 Äußere Cramer-Klett-Strasse 3 90489 Nürnberg Datum, Unterschrift	<b>Plan-Nr.:</b> 5a <b>Planart:</b> Planfeststellung <b>Blattgr.:</b> 970 x 297 <b>Einwirkungen (Lastmodelle):</b>
---	--	---

<b>Maßstab:</b> 1:1000	<b>Lageplan</b> Abschnitt Altendorf-Hirschaid-Strullendorf km 48,693 - 49,404	<b>Höhen- und Koordinatensystem</b> DHH 12 DHDN im System der DB AG
<b>Projekt:</b> VDE 8.1 ABS Nürnberg-Ebersfeld	<b>Strecke:</b> 5900 Nürnberg Hbf - Bamberg / 5919 Eltersdorf - Leipzig - Neuwiederitzsch 5110 Strullendorf - Frensdorf	

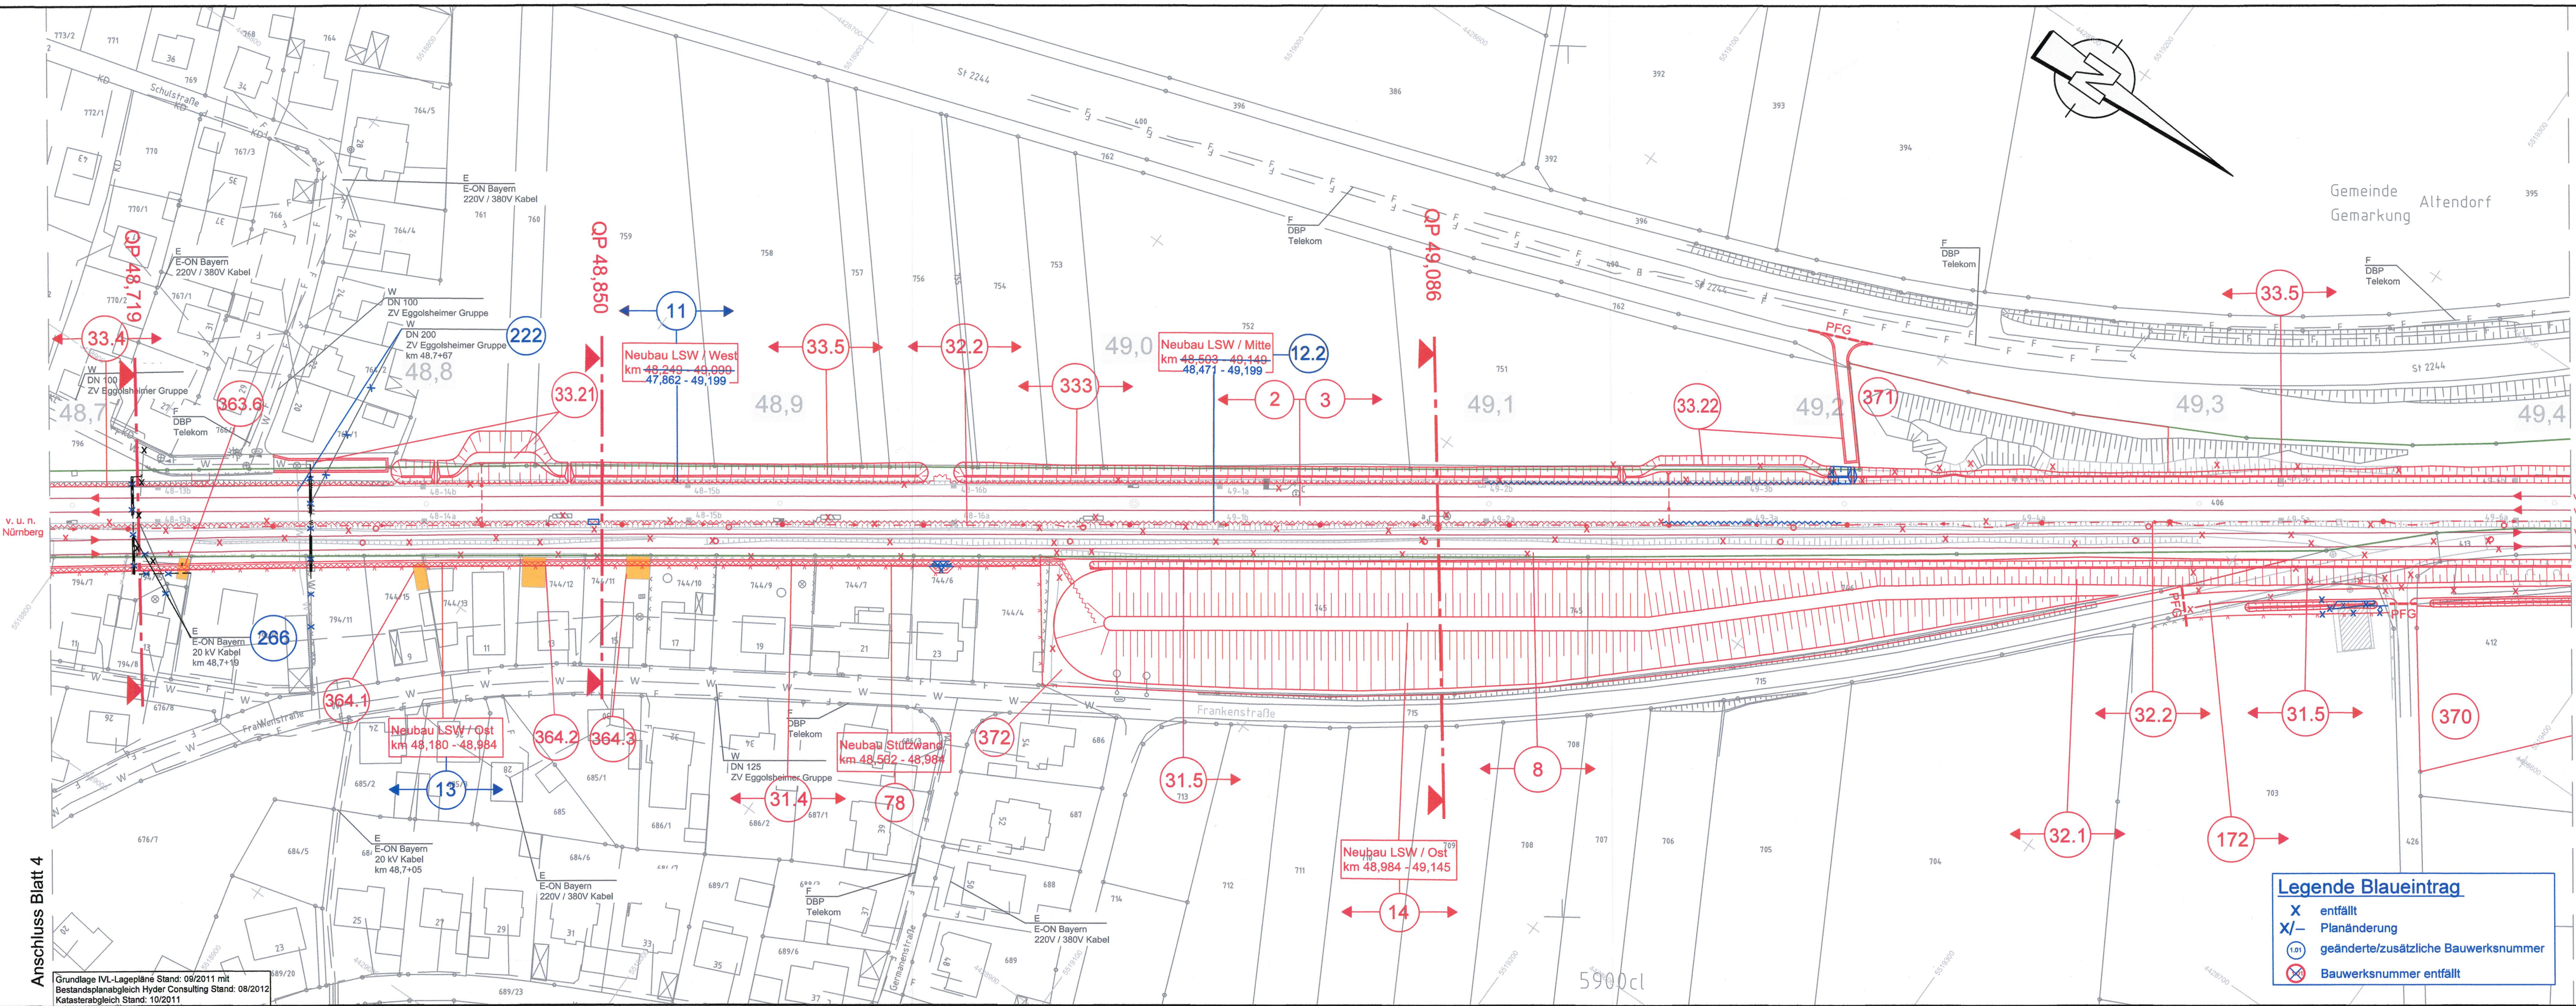

Anschluss Blatt 4

Anschluss Blatt 6

Grundlage IVL-Lagepläne Stand: 09/2011 mit Bestandsplanabgleich Hyder Consulting Stand: 08/2012 Katasterabgleich Stand: 10/2011