


Diese(r) Unterfertigung(en) darf ohne vorherige Genehmigung des Erstellenden nicht
 Region Süd
 genutzt werden, als für das, das auf dem Planspiegelbereich ausgewiesen ist.
 08.05.2019 11:59 Minkus @ 22.4s DE0007611b C:\CAD\01_Verf\Projekte\ABS_Nürnberg-Ebensfeld_Planung\04_GP\1_D_GP_05_VA_Grunderwerb.org\13b

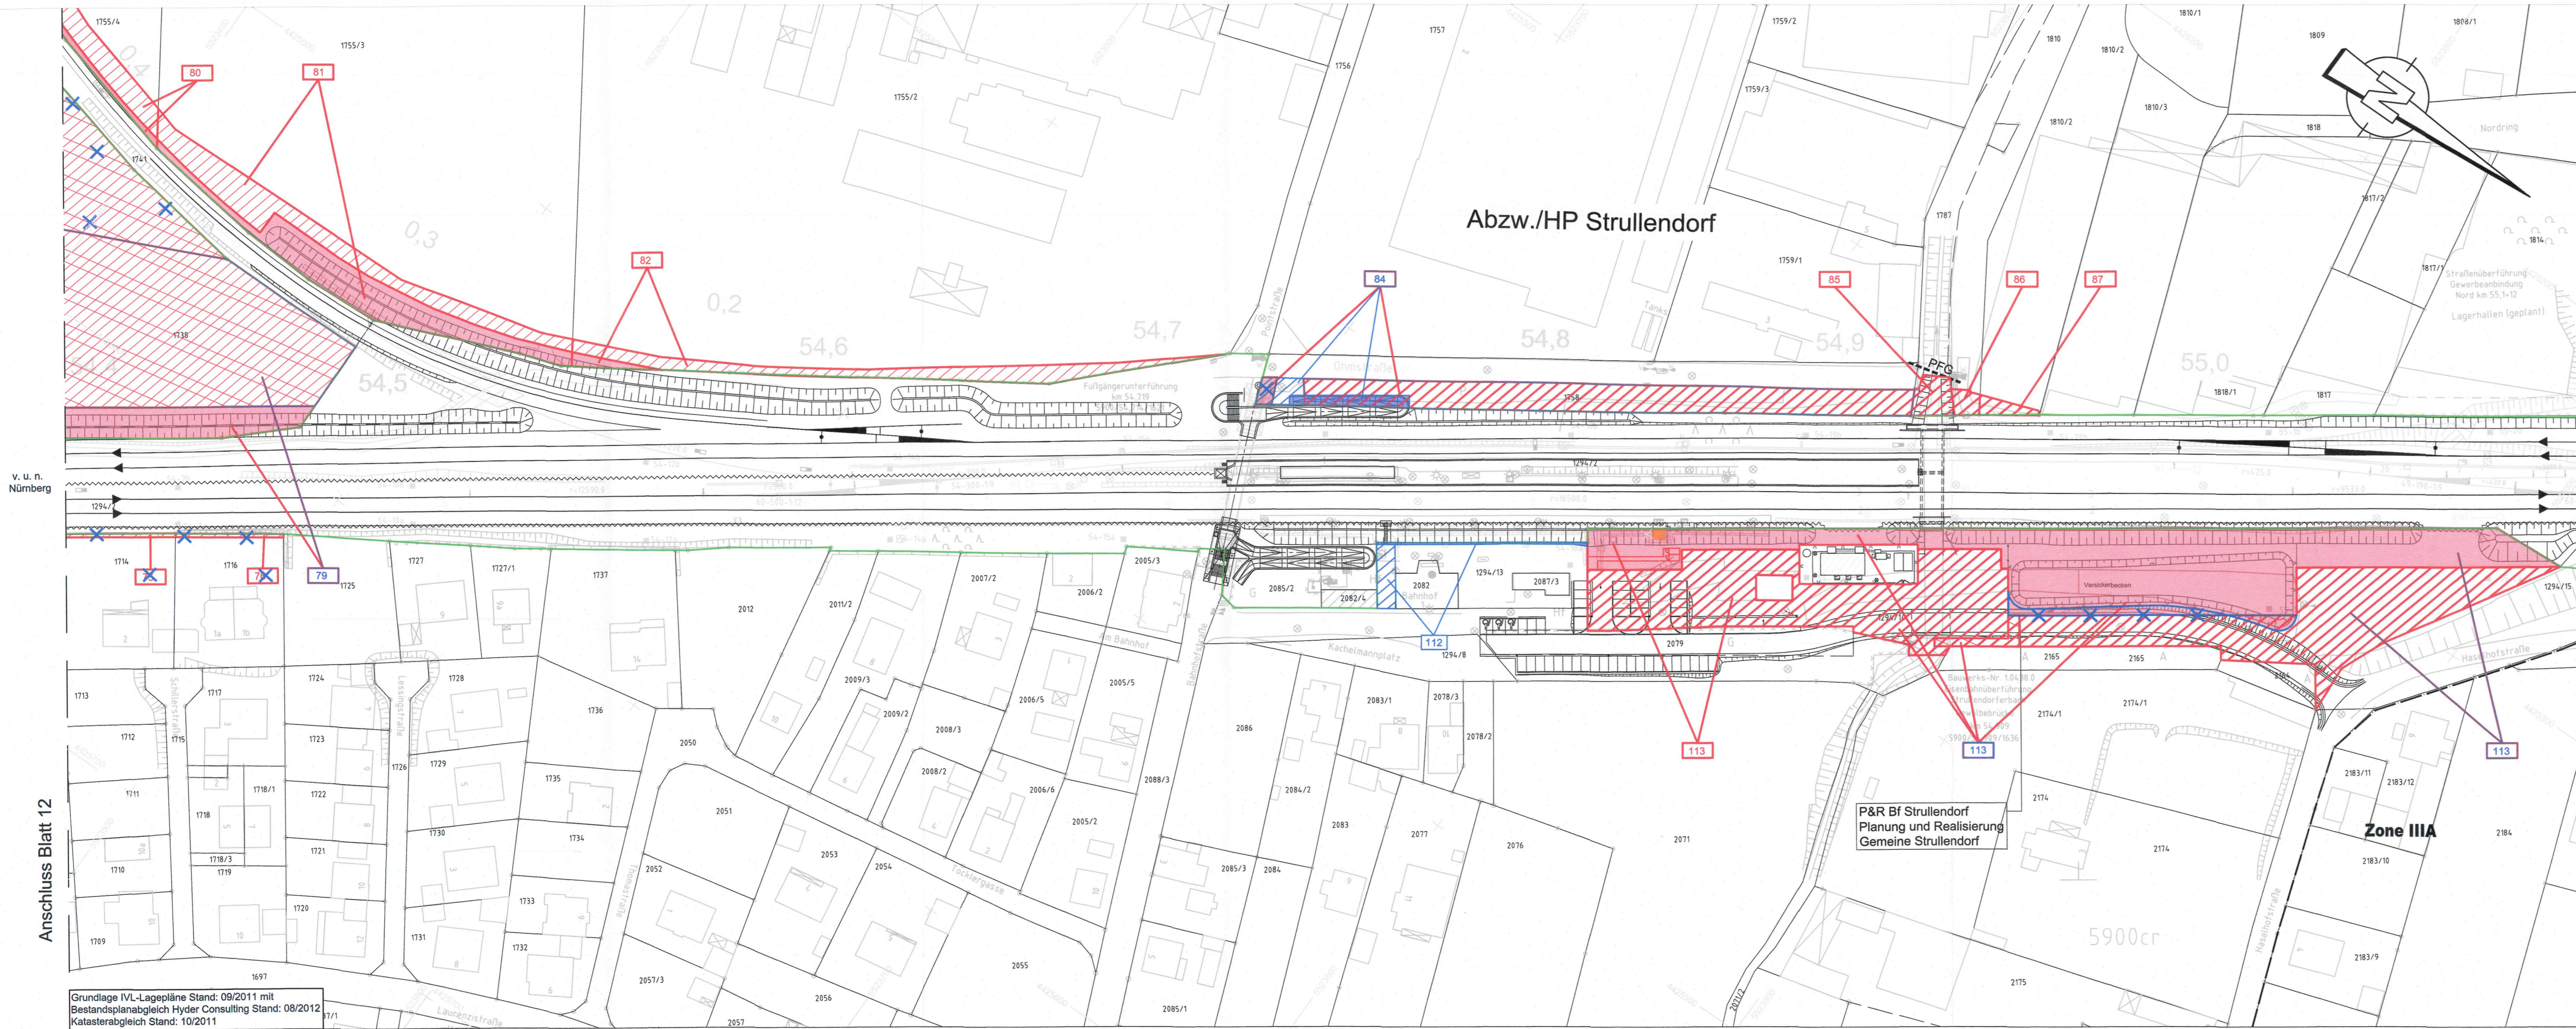

Legende Blaeueintrag

- Zu erwerbende Flächen
- vorübergehend zu beanspruchende Flächen
- Dinglich zu belastende Flächen
- Zu erwerbende Flächen für Dritte
- Dinglich zu belastende Flächen für Dritte
- Flächen auf Bahngelände, dauerhaft oder vorübergehende Inanspruchnahme
- geänderte/neue Inanspruchnahme der Fläche des Grundeigentümers
- nicht mehr beanspruchte Fläche des Grundeigentümers
- entfällt

Verkehrsprojekt Deutsche Einheit Schiene Nr. 8

Ausbautrecke Nürnberg - Ebenfeld

PFA 21 Altendorf - Hirschaid - Strullendorf
 Bestand Str. 5900, km 46,000 - km 56,165

Planänderung nach § 73 Abs. 8 VwVfG

ersetzt die 1. Auslegung des Planfeststellungsverfahrens

geändert:
 DB Netz AG
 Regionalbereich Südost (LNGW(5))
 Nürnberg, den 05.04.2019
 Alfons Pienter

c		
b	Tektur: Ergänzung lfd. Nr. 112, Anp. Versickerbecken, Korrektur lfd. Nr. 113, Entfall VG für LSW (lfd. Nr. 15, 76); Entfall DB Lfd.-Nr. 78, Erweiterung lfd. Nr. 84	05.04.2019
a	Anpassung Flächen und Bauwerksnummer	29.03.2017
Index	Art der Änderung	Datum

Für die Änderung: DB Engineering & Consulting GmbH Region Süd Planung München Richelstraße 3 80634 München Ort, München, 29.03.2017 Datum, Unterschrift: <i>iv. m</i>		Planverfasser: Ingenieurgesellschaft Planung ABS Nürnberg-Ebensfeld PA21 Hyder Hyder Consulting GmbH Deutschland Grunewaldstraße 61-62 10625 Berlin Tel. (030) 97 08 21-0 Fax: (030) 97 05 21-11		Anlagen-Nr.: 5,1 Auftrag-Nr.: Datum: 04/2019 Name: W. Schlecht bearb.: 04/2019 W. Schlecht gepr.: 04/2019 R. Minkus	
Bauherr: DB NETZE DB Netz AG DB Station&Service AG DB Energie GmbH		Im Namen und für Rechnung des Bauherrn: DB NETZE DB Netz AG Großprojekte VDE 8.1 Projektabschnitt VDE 8.1 ABS Nürnberg - Ebenfeld Nürnberg, Datum, Unterschrift: <i>Alfons Pienter</i>		Plan-Nr.: 13b Planart: Planfeststellung Planzichen: Blattgr.: 297x1160 Einwirkungen (Lastmodelle): Höhen- und Koordinatensystem DHDN 12 DHDN im System der DB AG	
Maßstab: 1:1000 Grunderwerbsplan Abschnitt Altendorf-Hirschaid-Strullendorf km 54,395 - 55,108					
Projekt: VDE 8.1 ABS Nürnberg-Ebensfeld Strecke: 5900 Nürnberg Hbf - Bamberg / 5919 Eltersdorf - Leipzig - Neuwiederitzsch 5110 Strullendorf - Frensdorf					

Anschluss Blatt 12

Anschluss Blatt 14

Grundlage IVL-Lagepläne Stand: 09/2011 mit Bestandsplanabgleich Hyder Consulting Stand: 08/2012
 Katasterabgleich Stand: 10/2011