


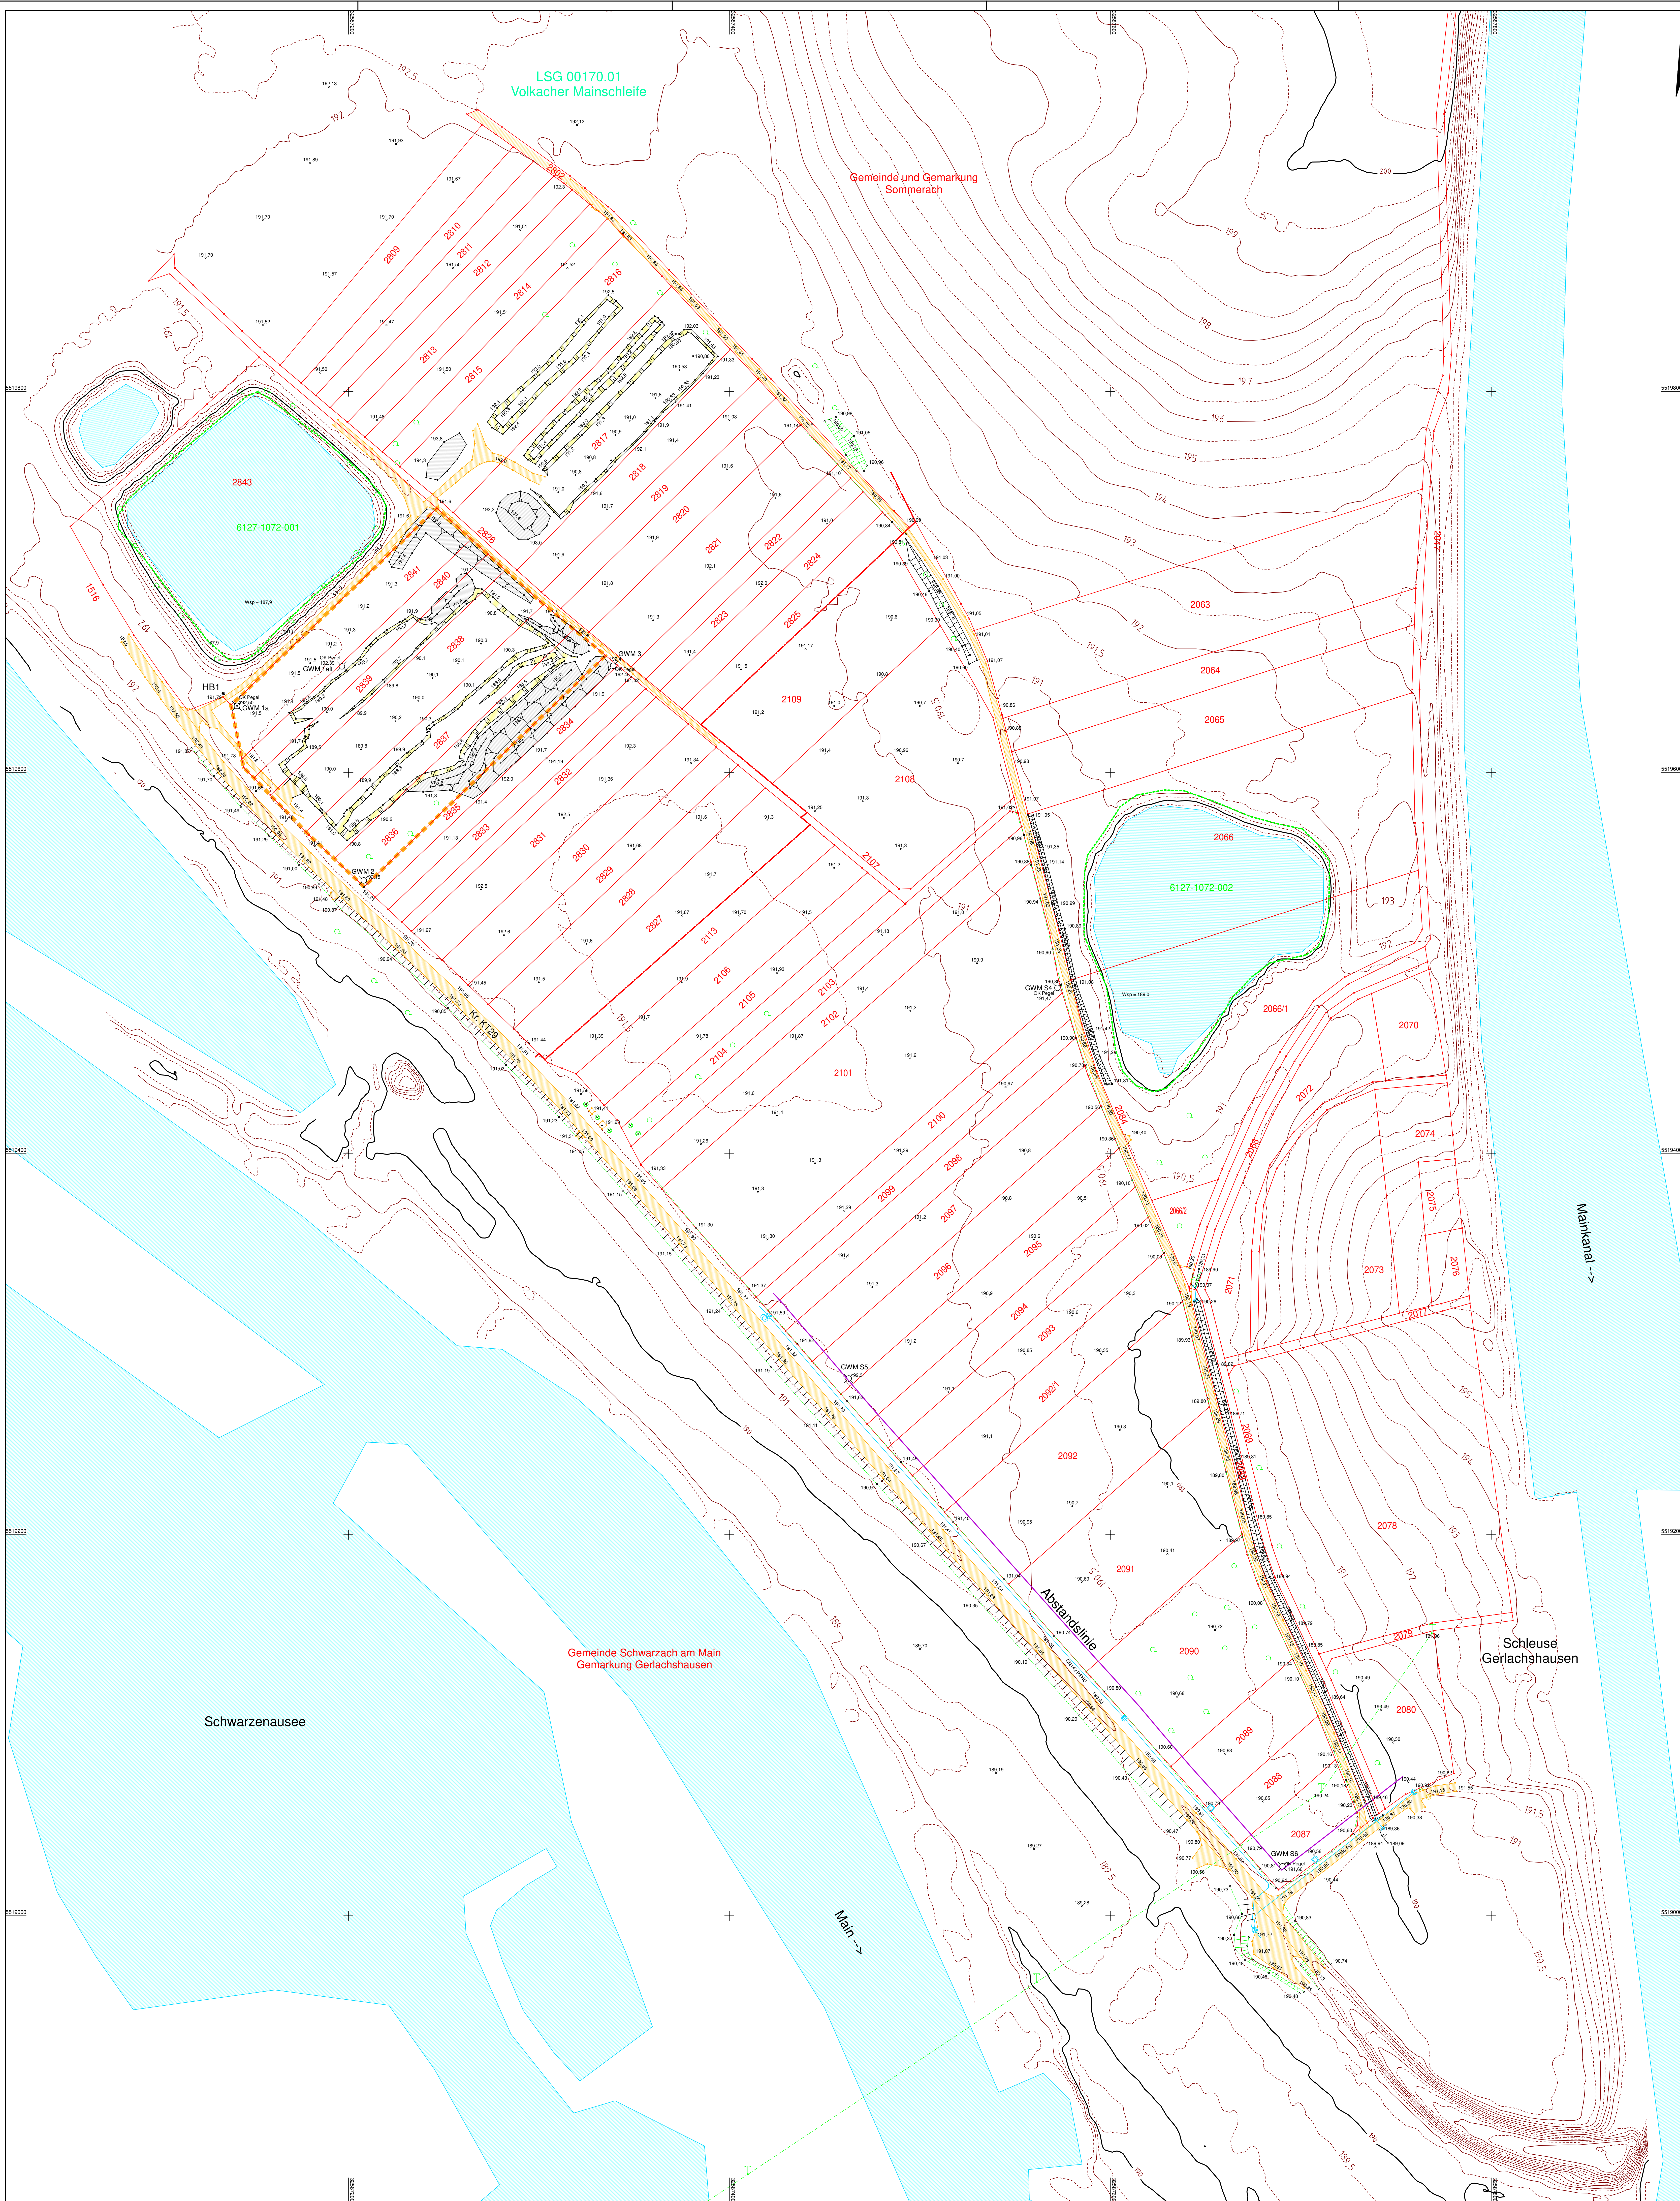

- Abbaugrenze
- Gemeindegrenze
- Grundstücksgrenze
- Bewuchsgrenze
- Biotop mit Nummer
- Wasserleitung
- Straße, Weg
- Elektro-Freileitung
- Kanaldeckel
- Rohr
- Gasmarker
- Quarzsand
- Halde, Kippe

### Quarzkiestagebau Sommerach

Bestandsplan 02/2022

**Heidelberger**  
**Sand und Kies GmbH**  
Hans Kleider Straße  
97337 Dettelbach

Maßstab 1 : 1000  
**Grundriss**  
Vermessung vom 15.02.22  
Angef.am 18.02.22

Markscheider Dipl.-Ing. G. Kuhn  
Legenheitsbüro für  
Merkmalvermessung, Bergbauvermessung, Bergbauplanung und Rekultivierung  
Hans-Kleider-Straße 10, 97337 Dettelbach  
Tel. 09407/3248 Fax 09407/30181

B1000-22.PLT  
UTM 32 UTM 32P EPSG:25832  
NW 2016